


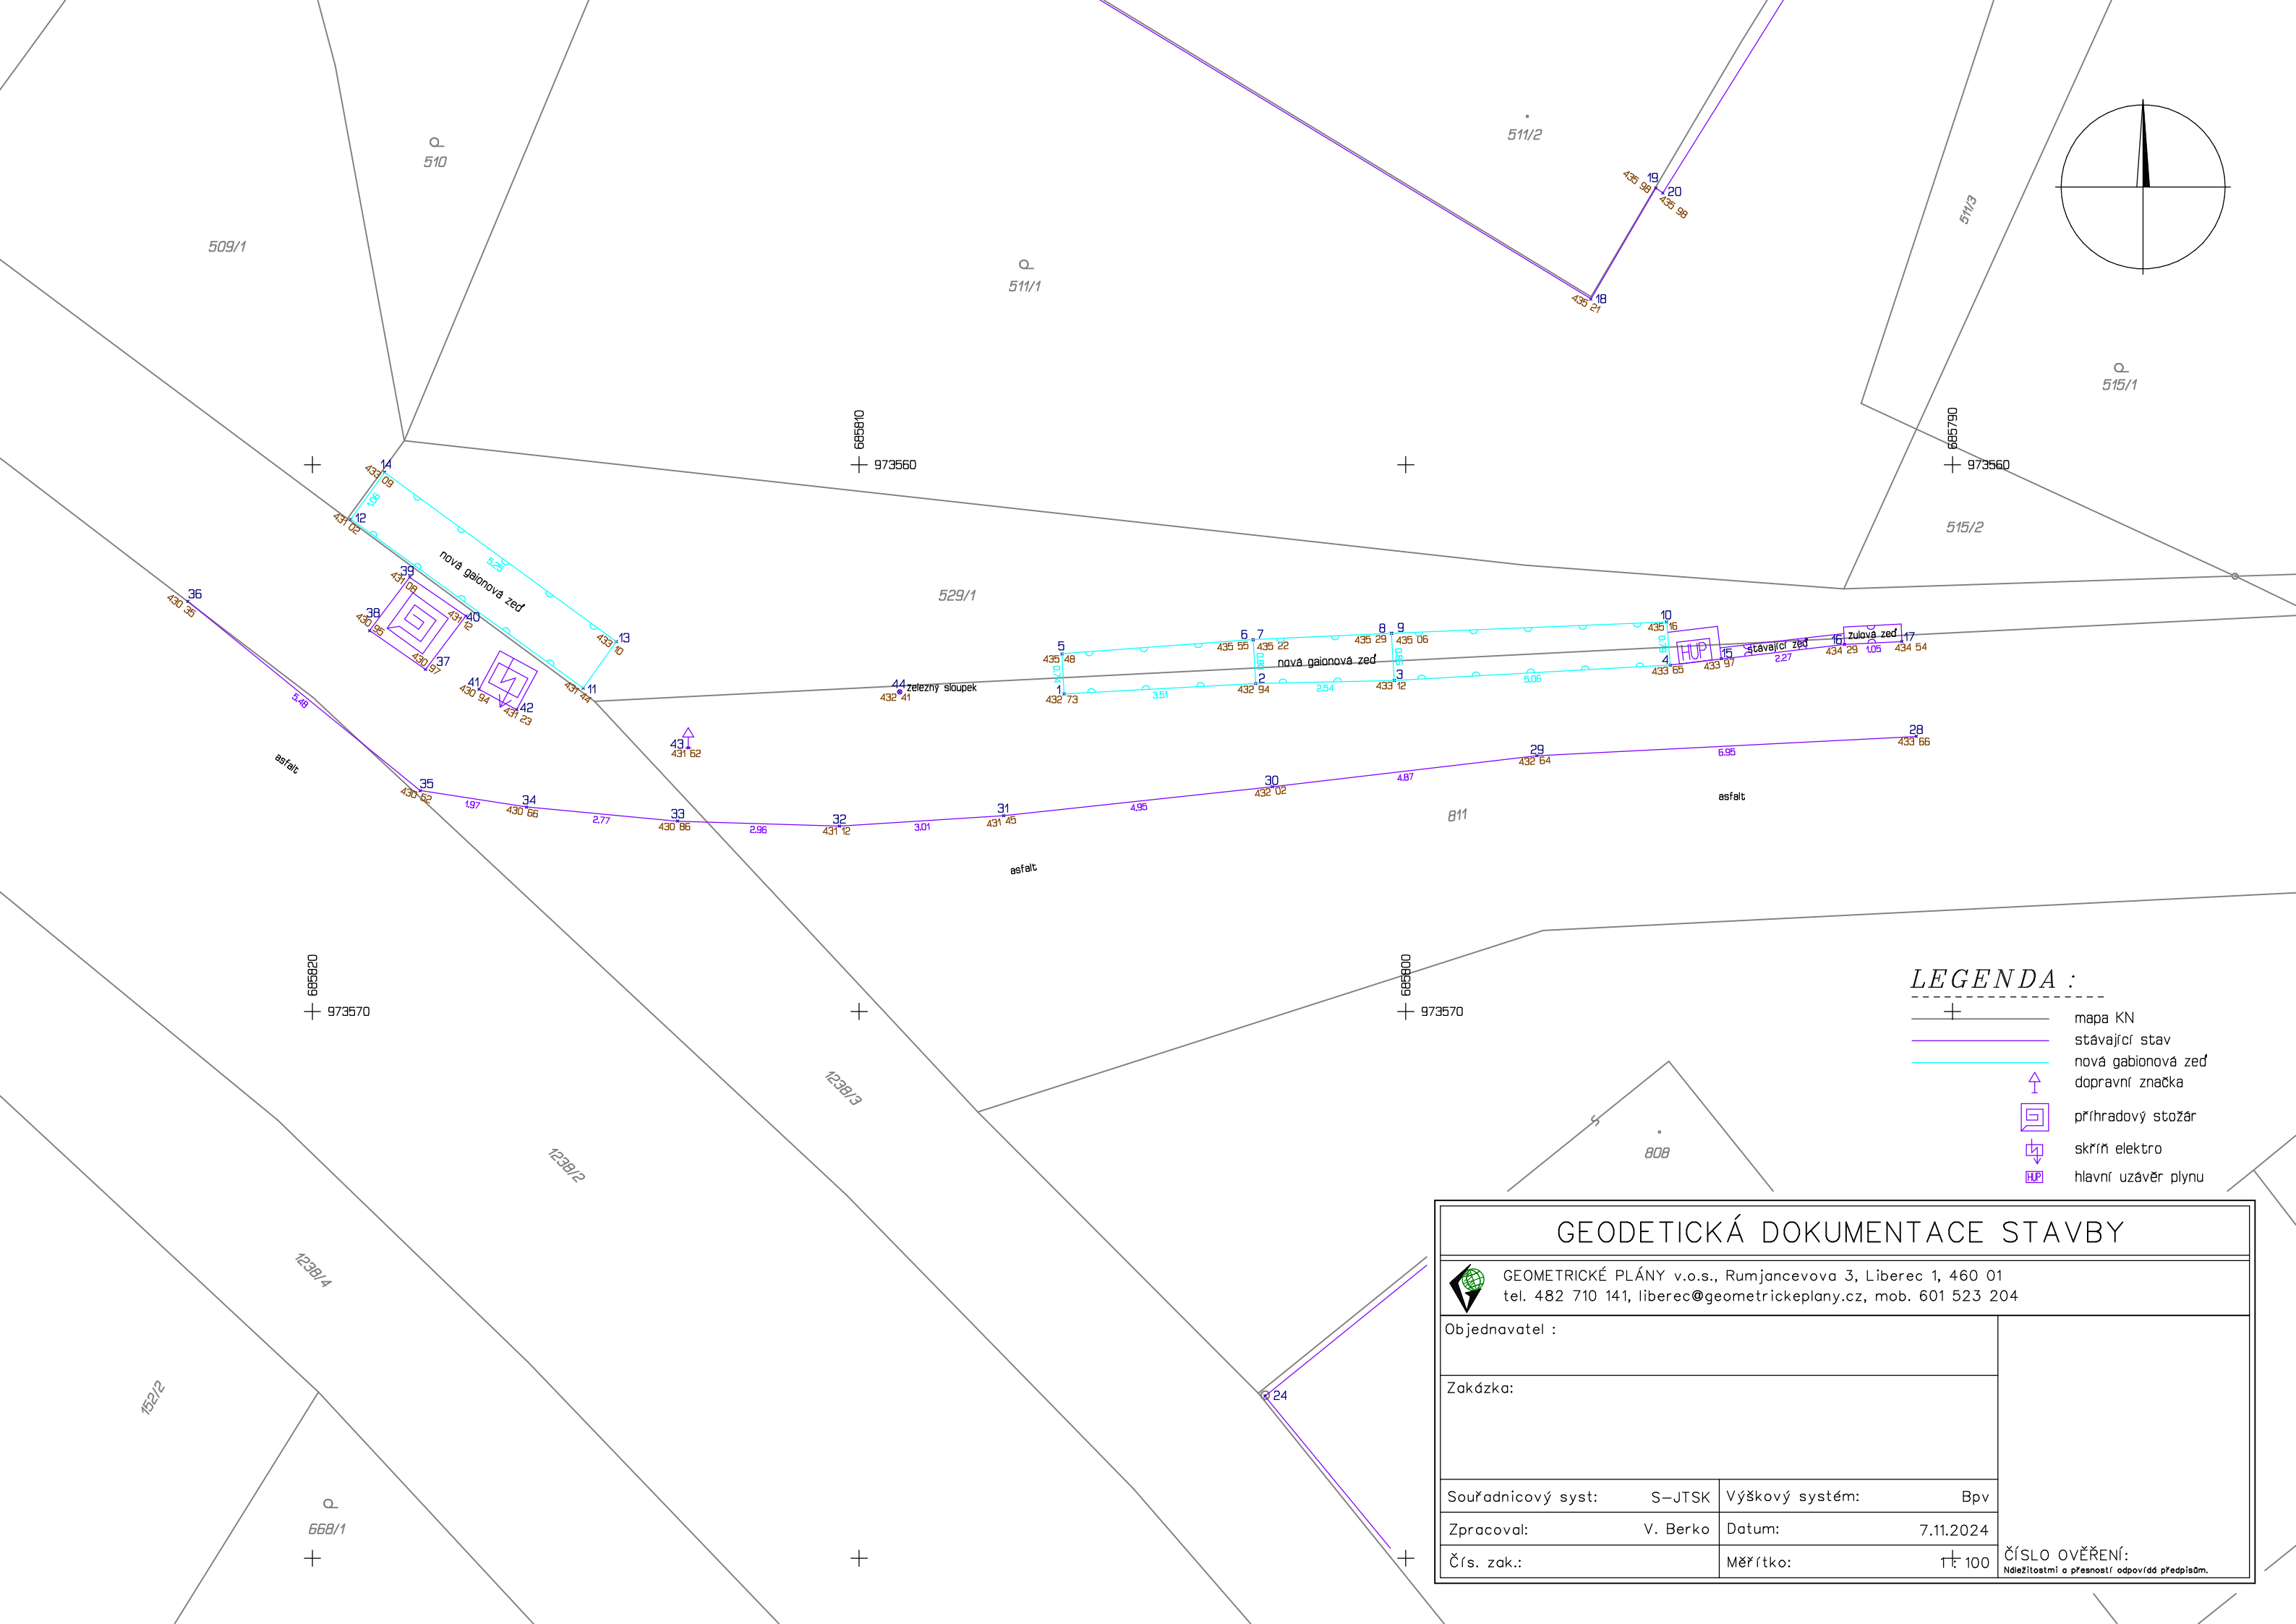

LEGENDA :

- mapa KN
- stavajici stav
- nova gabionova zed
- dopravni značka
- priradovy stojaz
- skrin elektro
- hlavni uzavir plynu

GEODETICKÁ DOKUMENTACE STAVBY

GEOMETRICKÉ PLÁNY v.o.s., Rumjancevova 3, Liberec 1, 460 01
tel. 482 710 141, liberec@geometrickeplany.cz, mob. 601 523 204

Objednavatel :

Zakázka:

Souřadnicový syst:	S-JTSK	Výškový systém:	Bpv
Zpracoval:	V. Berko	Datum:	7.11.2024
Čís. zak.:		Měřítko:	1:100

ČÍSLO OVĚŘENÍ:
Nedělitelnostmi a přesností odpovídá předpisům.